


図面来歴


令和4年6月17日 当社に於いて調製する  
 令和4年10月21日 検封用として調製する  
 令和6年1月6日 完成図として作成する

PRINCIPAL DIMENSIONS


LENGTH O. A	17.00m
LENGTH P. P	14.50m
BREADTH MLD	5.50m
DEPTH MLD	2.00m
DRAFT MLD	1.45m
GROSS TONNAGE	19G/T
MAIN ENGINE	1000ps×2
SPEED T. MAX	10. KNT
COMPLEMENT	8P
CLASS	J. C. I. [沿海区域]

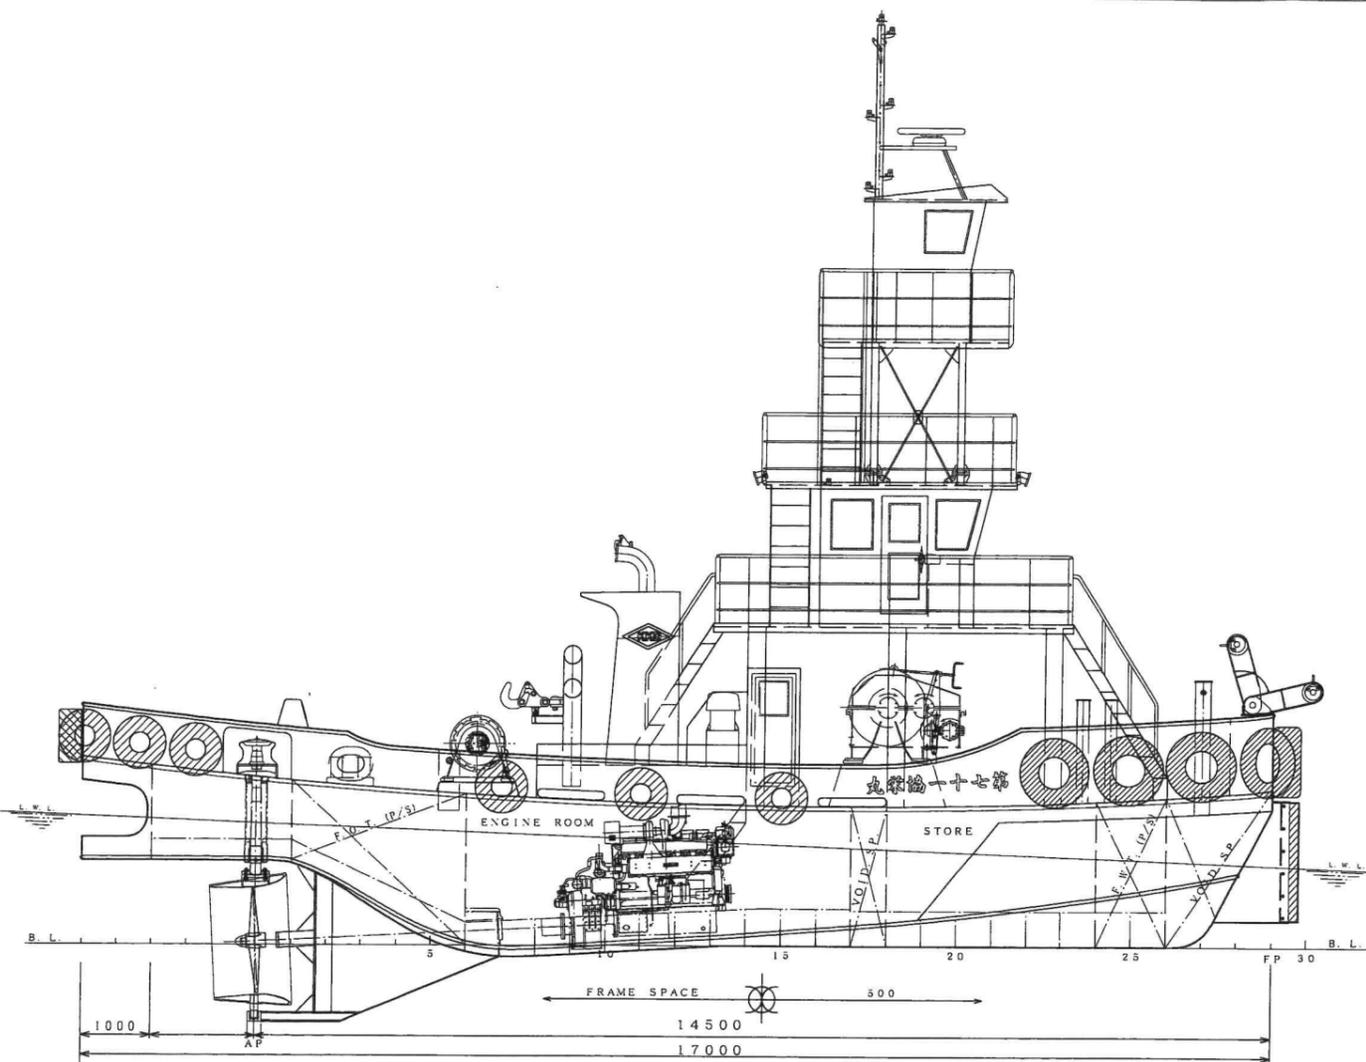


UPPER DECK

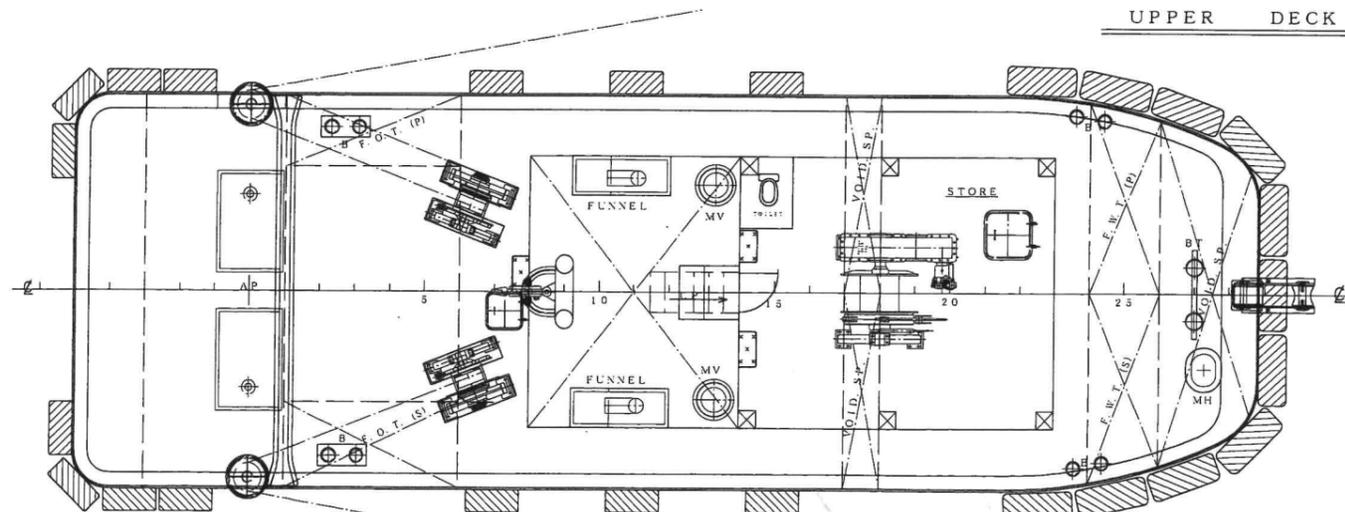

BRI. DECK PLAN

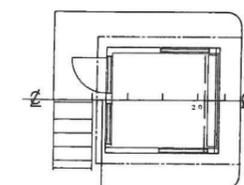


HOUSE TOP PLAN

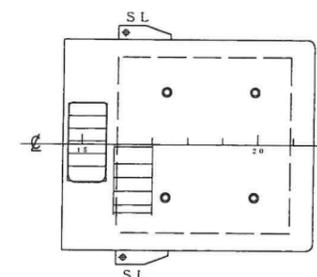

CASING TOP

NAV. BRI. DECK

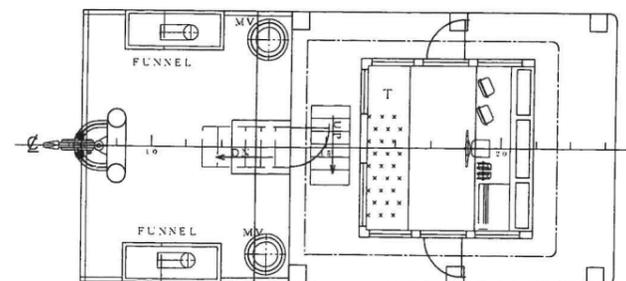

船主名	協栄海事土木株式会社殿
船名	第七十一協栄丸
SNO	559

一 19 (GT)  
 一般配置図  
 型鋼製引船兼押船

尺度	1/100
前川造船株式会社	
図面番号	F-1
設計部	K. M
製図	令和 4年 6月17日
出図	令和 年 月 日